STAROSTWO POWIATOWE
w ŁAŃCUCIE
37-100 ŁAŃCUT, ul. Mickiewicza 2
tel. 225-77-77 centrex 274

Sprawdzono z materiałami ZUDP w Łańcucie:
- wniesiono projektowane, uzgodnione lokalizacje i trasy urządzeń podziemnych
- (nie) występują tereny zmeliorowane
- (nie) występują złoża surowców mineralnych
Łańcut 12 WRZ. 2013 Znak: GN-Z.6630.3. 471.2013

Z up. STAROSTY ŁAŃCUCKIEGO
mgr inż. Dorota PIETKO
Zastępca Kierownika Referatu
Powiatowego Ośrodka Dokumentacji
Geodezyjnej i Kartograficznej

MAPA DO CELÓW PROJEKTOWYCH

Miejscowość: Łańcut
Jednostka ewidencyjna: 181001_1 Łańcut
Obręb ewidencyjny: 1-Łańcut
Arkusz: 7.125.3105.1.2, 2.1, 2.3, 4.1, 4.2, 4.3, 4.4, 20.4.3, 25.2.1, 4.1, 3.4
Skala 1 : 500
Układ współrzędnych prostokątnych płaskich: 2000/21
Układ wysokości: Kronsztadt '86
Mapa aktualna wg stanu na dzień: 11.07.2013
Oznaczenie granic obszaru, który był przedmiotem aktualizacji:
Służebności gruntowe mające wpływ na zagospodarowanie gruntów zlokalizowanych w granicach projektowanej inwestycji:

Oznaczenie kancelaryjne zgłoszenia pracy geodezyjnej 712631-37/2013

Nazwa i imię i nazwisko wykonawcy oraz podpis osoby reprezentującej wykonawcę
Imię i nazwisko, nr uprawnień i podpis geodety uprawnionego który opracował mapę

STAROSTA ŁAŃCUCKI
POWIATOWY OŚRODEK DOKUMENTACJI GEODEZYJNEJ I KARTOGRAFICZNEJ W ŁAŃCUCIE
W obszarze oznaczonym linią ... dokonano aktualizacji treści mapy zasadniczej. Dokumenty z pomiaru uzupełniającego przyjęto do zasobu powiatowego i zewidencjonowano pod nr
w dniu 2013-09-04 712631-383/13
Niniejsza mapa może służyć do celów projektowych.
Projektowane obiekty budowlane wymagające pozwolenia na budowę podlegają wytyczeniu i inwentaryzacji powykonawczej przez jednostki uprawnione do wykonywania prac geodezyjnych.
Łańcut 2013-09-04
podpis osoby upoważnionej
z up. STAROSTY ŁAŃCUCKIEGO
inż. Mieczysław ...
KIEROWNIK REFERATU
Powiatowy Ośrodek Dokumentacji Geodezyjnej i Kartograficznej

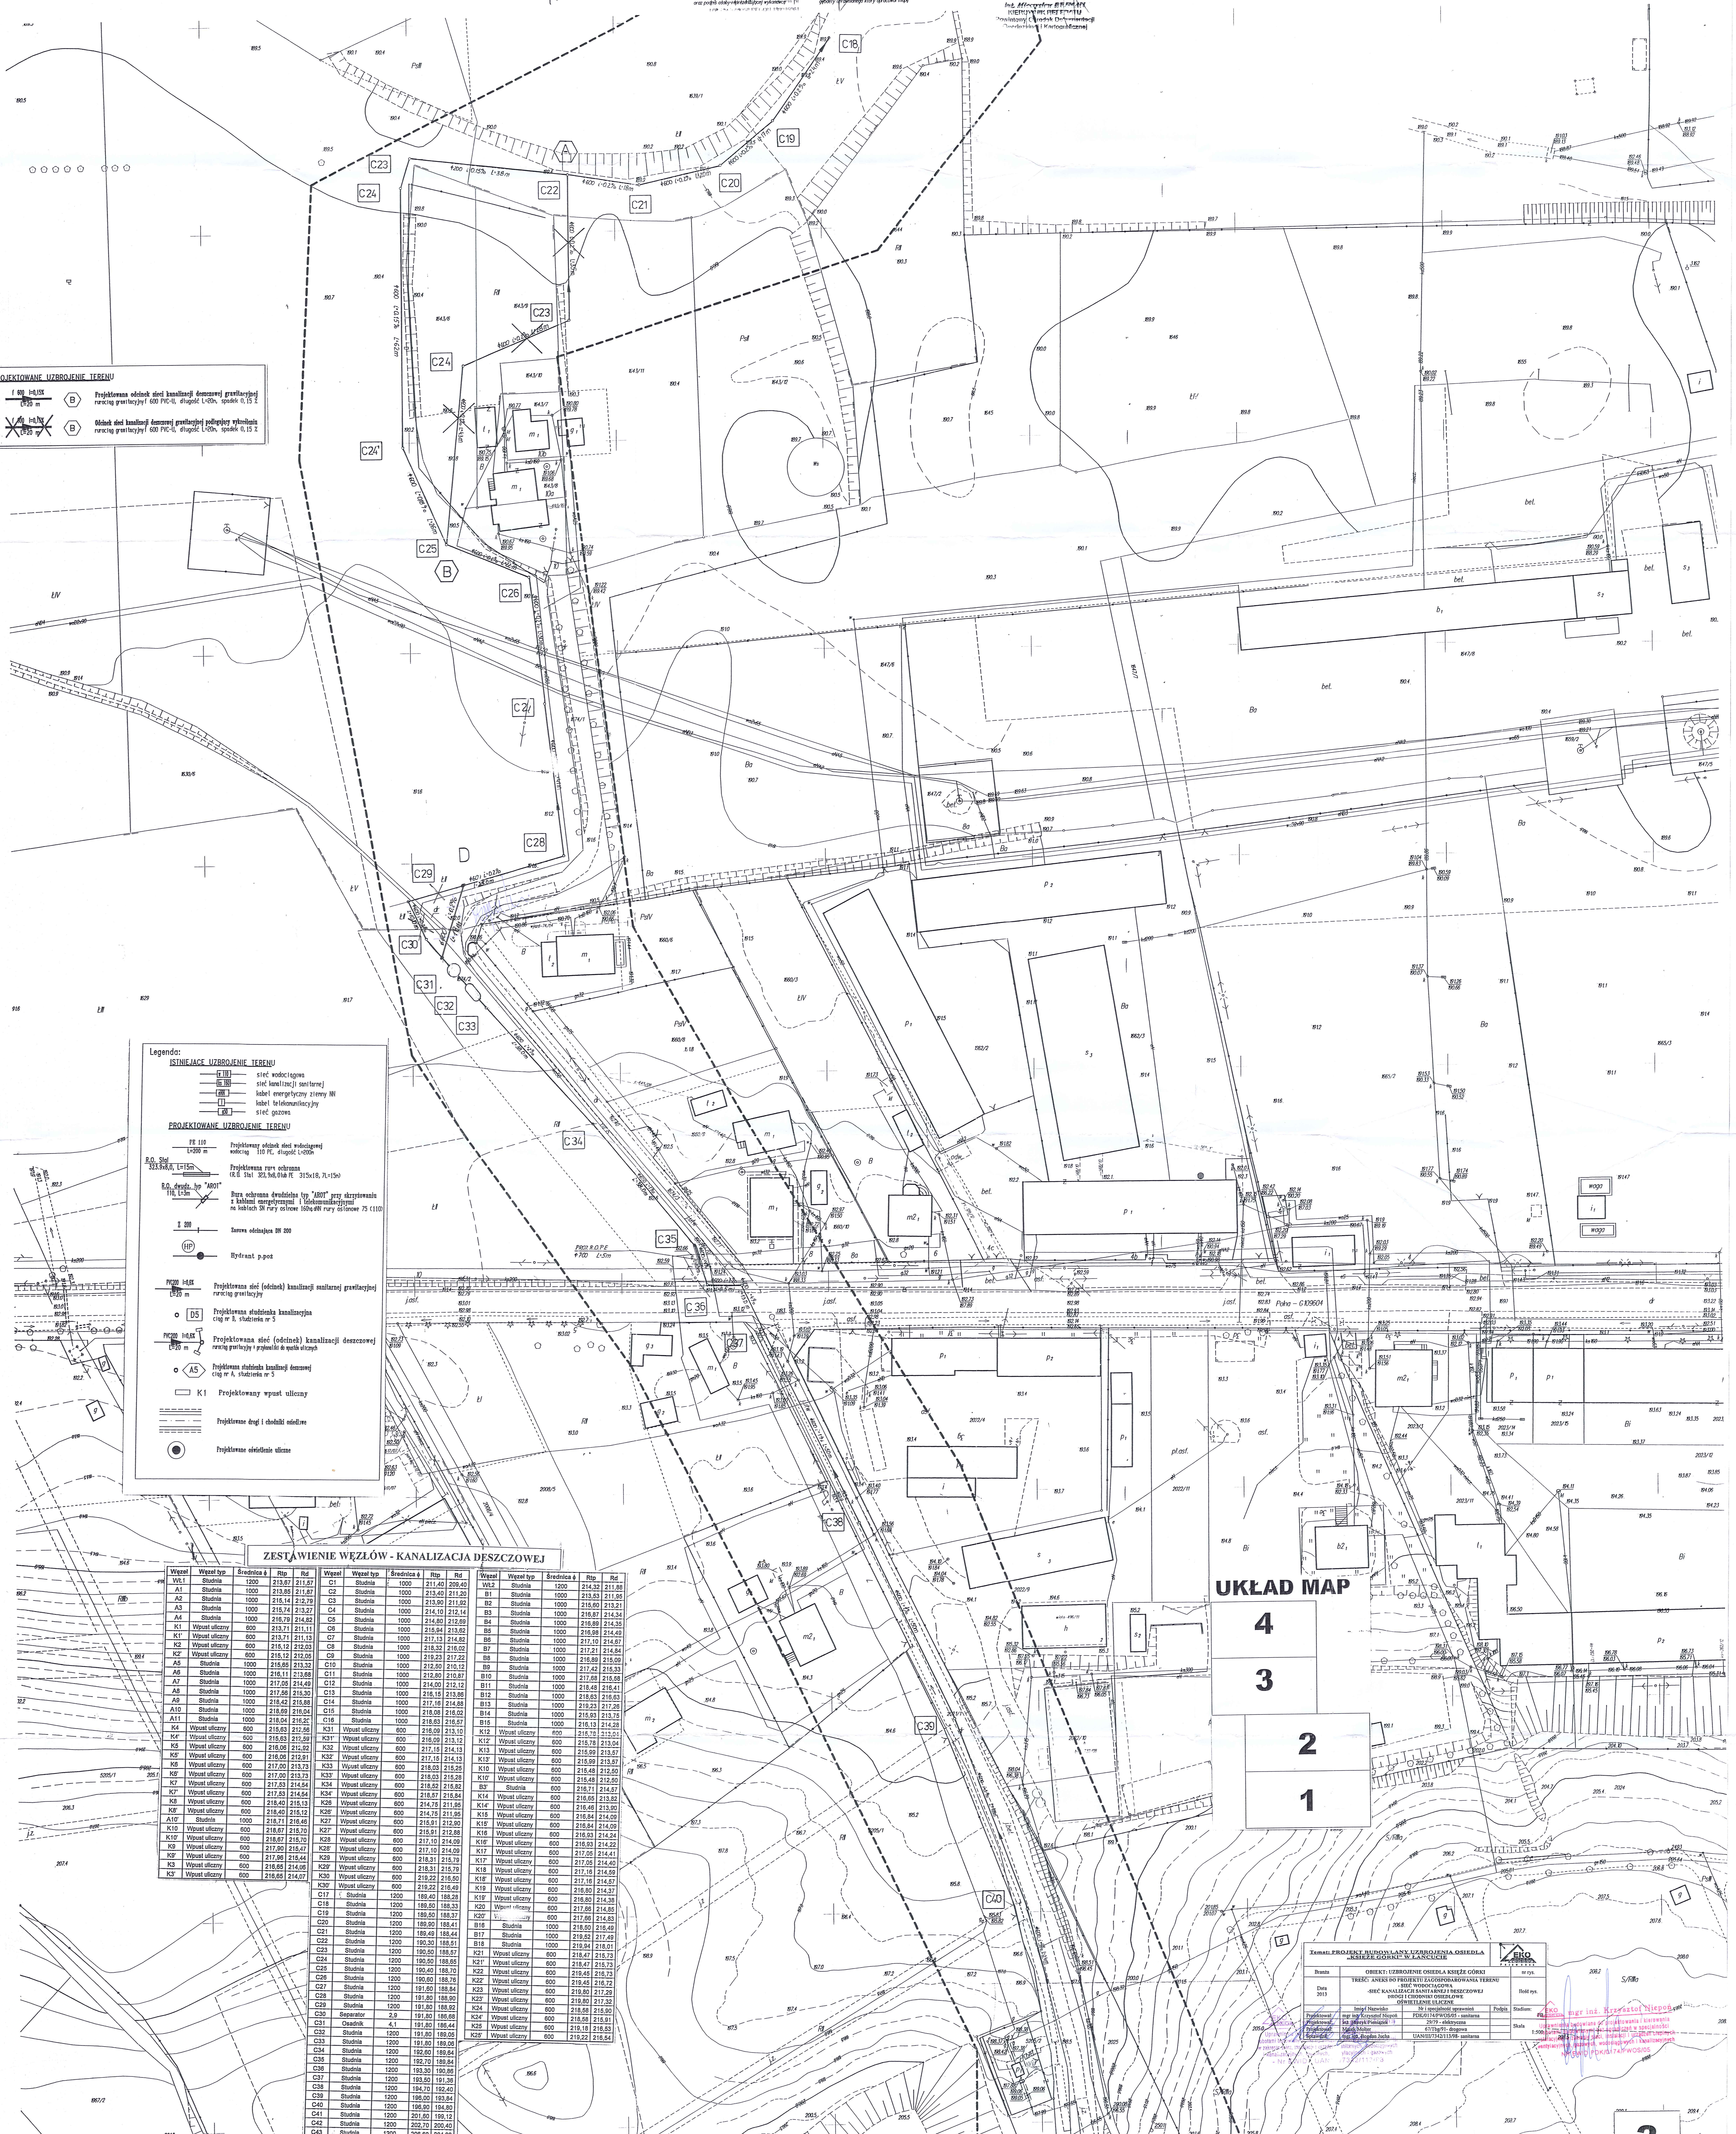

PROJEKTOWANE UZBROJENIE TERENU

- A — f 600 i=0,15% L=20 m — B: Projektowana odcinek sieci kanalizacji deszczowej grawitacyjnej rurociąg grawitacyjny f 600 PVC-U, długość L=20m, spadek 0,15 %
- A — f 600 i=0,15% L=20 m (przekreślony) — B: Odcinek sieci kanalizacji deszczowej grawitacyjnej podlegający wykreśleniu rurociąg grawitacyjny f 600 PVC-U, długość L=20m, spadek 0,15 %

Legenda:

ISTNIEJĄCE UZBROJENIE TERENU
- w 110 — sieć wodociągowa
- ks 160 — sieć kanalizacji sanitarnej
- eNN — kabel energetyczny ziemny NN
- t — kabel telekomunikacyjny
- g30 — sieć gazowa

PROJEKTOWANE UZBROJENIE TERENU
- PE 110 L=200 m — Projektowany odcinek sieci wodociągowej wodociąg 110 PE, długość L=200m
- R.O. Stal 323.9x8,0, L=15m — Projektowana rura ochronna (R.O. Stal 323,9x8,0 lub PE 315x18, 7L=15m)
- R.O. dwudz. typ "AROT" 110, L=3m — Rura ochronna dwudzielna typ "AROT" przy skrzyżowaniu z kablami energetycznymi i telekomunikacyjnymi na kablach SN rury osłonowe 160 na eNN rury osłonowe 75 (110)
- Z 200 — Zasuwa odcinająca DN 200
- HP — Hydrant p.poż
- PVC200 i=0,6% L=20 m — Projektowana sieć (odcinek) kanalizacji sanitarnej grawitacyjnej rurociąg grawitacyjny
- D5 — Projektowana studzienka kanalizacyjna ciąg nr D, studzienka nr 5
- PVC200 i=0,6% L=20 m — Projektowana sieć (odcinek) kanalizacji deszczowej rurociąg grawitacyjny + przykanaliki do wpustów ulicznych
- A5 — Projektowana studzienka kanalizacji deszczowej ciąg nr A, studzienka nr 5
- K1 — Projektowany wpust uliczny
- Projektowane drogi i chodniki osiedlowe
- Projektowane oświetlenie uliczne

ZESTAWIENIE WĘZŁÓW - KANALIZACJA DESZCZOWEJ

Węzeł	Węzeł typ	Średnica ϕ	Rtp	Rd
WŁ1	Studnia	1200	213,67	211,57
A1	Studnia	1000	213,85	211,87
A2	Studnia	1000	215,14	212,79
A3	Studnia	1000	215,74	213,27
A4	Studnia	1000	216,79	214,82
K1	Wpust uliczny	600	213,71	211,11
K1'	Wpust uliczny	600	213,71	211,13
K2	Wpust uliczny	600	215,12	212,03
K2'	Wpust uliczny	600	215,12	212,05
A5	Studnia	1000	215,65	213,32
A6	Studnia	1000	216,11	213,68
A7	Studnia	1000	217,05	214,49
A8	Studnia	1000	217,56	215,30
A9	Studnia	1000	218,42	215,88
A10	Studnia	1000	218,69	216,04
A11	Studnia	1000	218,04	216,20
K4	Wpust uliczny	600	215,63	212,56
K4'	Wpust uliczny	600	215,63	212,59
K5	Wpust uliczny	600	216,06	212,92
K5'	Wpust uliczny	600	216,06	212,91
K6	Wpust uliczny	600	217,00	213,73
K6'	Wpust uliczny	600	217,00	213,73
K7	Wpust uliczny	600	217,53	214,54
K7'	Wpust uliczny	600	217,53	214,54
K8	Wpust uliczny	600	218,40	215,13
K8'	Wpust uliczny	600	218,40	215,12
A10'	Studnia	1000	218,71	216,46
K10	Wpust uliczny	600	218,67	215,70
K10'	Wpust uliczny	600	218,67	215,70
K9	Wpust uliczny	600	217,90	215,47
K9'	Wpust uliczny	600	217,96	215,44
K3	Wpust uliczny	600	216,65	214,06
K3'	Wpust uliczny	600	216,65	214,07

Węzeł	Węzeł typ	Średnica ϕ	Rtp	Rd
C1	Studnia	1000	211,40	209,40
C2	Studnia	1000	213,40	211,20
C3	Studnia	1000	213,90	211,92
C4	Studnia	1000	214,10	212,14
C5	Studnia	1000	214,80	212,69
C6	Studnia	1000	215,94	213,62
C7	Studnia	1000	217,13	214,82
C8	Studnia	1000	218,32	216,02
C9	Studnia	1000	219,23	217,22
C10	Studnia	1000	212,50	210,12
C11	Studnia	1000	212,80	210,87
C12	Studnia	1000	214,00	212,12
C13	Studnia	1000	216,15	213,86
C14	Studnia	1000	217,16	214,88
C15	Studnia	1000	218,08	216,02
C16	Studnia	1000	218,63	216,57
K31	Wpust uliczny	600	216,09	213,10
K31'	Wpust uliczny	600	216,09	213,12
K32	Wpust uliczny	600	217,15	214,13
K32'	Wpust uliczny	600	217,15	214,13
K33	Wpust uliczny	600	218,03	215,25
K33'	Wpust uliczny	600	218,03	215,28
K34	Wpust uliczny	600	218,52	215,82
K34'	Wpust uliczny	600	218,57	215,84
K26	Wpust uliczny	600	214,75	211,95
K26'	Wpust uliczny	600	214,75	211,95
K27	Wpust uliczny	600	215,91	212,90
K27'	Wpust uliczny	600	215,91	212,88
K28	Wpust uliczny	600	217,10	214,09
K28'	Wpust uliczny	600	217,10	214,09
K29	Wpust uliczny	600	218,31	215,79
K29'	Wpust uliczny	600	218,31	215,79
K30	Wpust uliczny	600	219,22	216,50
K30'	Wpust uliczny	600	219,22	216,49
C17	Studnia	1200	189,40	188,28
C18	Studnia	1200	189,50	188,33
C19	Studnia	1200	189,50	188,37
C20	Studnia	1200	189,90	188,41
C21	Studnia	1200	189,49	188,44
C22	Studnia	1200	190,30	188,51
C23	Studnia	1200	190,50	188,57
C24	Studnia	1200	190,50	188,65
C25	Studnia	1200	190,40	188,70
C26	Studnia	1200	190,60	188,76
C27	Studnia	1200	191,60	188,84
C28	Studnia	1200	191,80	188,90
C29	Studnia	1200	191,80	188,92
C30	Separator	2,9	191,80	186,68
C31	Osadnik	4,1	191,80	186,44
C32	Studnia	1200	191,80	189,05
C33	Studnia	1200	191,80	189,06
C34	Studnia	1200	192,60	189,64
C35	Studnia	1200	192,70	189,84
C36	Studnia	1200	193,30	190,86
C37	Studnia	1200	193,50	191,36
C38	Studnia	1200	194,70	192,40
C39	Studnia	1200	196,00	193,84
C40	Studnia	1200	196,90	194,80
C41	Studnia	1200	201,60	199,12
C42	Studnia	1200	202,70	200,40
C43	Studnia	1200	206,60	204,00
C44	Studnia	1200	209,40	206,80
C45	Studnia	1200	209,30	207,22

Węzeł	Węzeł typ	Średnica ϕ	Rtp	Rd
WŁ2	Studnia	1200	214,32	211,88
B1	Studnia	1000	213,53	211,95
B2	Studnia	1000	215,60	213,21
B3	Studnia	1000	216,87	214,34
B4	Studnia	1000	216,89	214,35
B5	Studnia	1000	216,98	214,49
B6	Studnia	1000	217,10	214,67
B7	Studnia	1000	217,21	214,84
B8	Studnia	1000	216,89	215,09
B9	Studnia	1000	217,42	215,33
B10	Studnia	1000	217,68	215,58
B11	Studnia	1000	218,48	216,41
B12	Studnia	1000	218,63	216,63
B13	Studnia	1000	219,23	217,26
B14	Studnia	1000	215,93	213,75
B15	Studnia	1000	216,13	214,28
K12	Wpust uliczny	600	215,78	213,04
K12'	Wpust uliczny	600	215,78	213,04
K13	Wpust uliczny	600	215,99	213,57
K13'	Wpust uliczny	600	215,99	213,57
K10	Wpust uliczny	600	215,48	212,50
K10'	Wpust uliczny	600	215,48	212,50
B3'	Studnia	600	216,71	214,57
K14	Wpust uliczny	600	216,65	213,82
K14'	Wpust uliczny	600	216,46	213,90
K15	Wpust uliczny	600	216,84	214,09
K15'	Wpust uliczny	600	216,84	214,09
K16	Wpust uliczny	600	216,93	214,24
K16'	Wpust uliczny	600	216,93	214,22
K17	Wpust uliczny	600	217,05	214,41
K17'	Wpust uliczny	600	217,05	214,40
K18	Wpust uliczny	600	217,16	214,59
K18'	Wpust uliczny	600	217,16	214,57
K19	Wpust uliczny	600	216,80	214,37
K19'	Wpust uliczny	600	216,80	214,38
K20	Wpust uliczny	600	217,66	214,85
K20'	Wpust uliczny	600	217,66	214,83
B16	Studnia	1000	218,50	216,49
B17	Studnia	1000	219,52	217,49
B18	Studnia	1000	219,94	218,01
K21	Wpust uliczny	600	218,47	215,73
K21'	Wpust uliczny	600	218,47	215,73
K22	Wpust uliczny	600	219,45	216,73
K22'	Wpust uliczny	600	219,45	216,72
K23	Wpust uliczny	600	219,80	217,29
K23'	Wpust uliczny	600	219,80	217,32
K24	Wpust uliczny	600	218,58	215,90
K24'	Wpust uliczny	600	218,58	215,91
K25	Wpust uliczny	600	219,18	216,53
K25'	Wpust uliczny	600	219,22	216,54

UKŁAD MAP

4
3
2
1

Temat: PROJEKT BUDOWLANY UZBROJENIA OSIEDLA „KSIĘŻE GÓRKI" W ŁAŃCUCIE — EKO

Branża	OBIEKT: UZBROJENIE OSIEDLA KSIĘŻE GÓRKI			nr rys.
Data 2013	TREŚĆ: ANEKS DO PROJEKTU ZAGOSPODAROWANIA TERENU - SIEĆ WODOCIĄGOWA -SIEĆ KANALIZACJI SANITARNEJ I DESZCZOWEJ DROGI I CHODNIKI OSIEDLOWE OŚWIETLENIE ULICZNE			Ilość rys.
	Imię i Nazwisko	Nr i specjalność uprawnień	Podpis	Stadium: PB
Projektował:	mgr inż. Krzysztof Niepoń	PDK/0174/PWOS/05 - sanitarna		Skala 1:500
Projektował:	inż. Henryk Pieniążek	29/79 - elektryczna		
Projektował:	Marek Molter	67/Tbg/91- drogowa		
Sprawdził:	mgr inż. Bogdan Jucha	UAN/III/7342/113/98- sanitarna		

mgr inż. Krzysztof Niepoń
Uprawnienia budowlane do projektowania i kierowania robotami budowlanymi bez ograniczeń w specjalności instalacyjnej w zakresie sieci, instalacji i urządzeń cieplnych, wentylacyjnych, gazowych, wodociągowych i kanalizacyjnych
Nr EWID. PDK/0174/PWOS/05

Uprawnienia budowlane ... w zakresie sieci, instalacji i urządzeń ... kanalizacyjnych, wodociągowych i gazowych
Nr EWID. UAN/III/7342/113/98

3a

STAROSTA ŁAŃCUCKI
Na podstawie art. 28 ust. 1 ustawy z dnia 17 maja 1989 r. - Prawo Geodezyjne i Kartograficzne (Dz. U. z 2000 r. Nr 100 poz. 1086 i Nr 120 ...) uzgodniono usytuowanie projektowanych sieci uzbrojenia terenu zgodnie z wykazem podanym w ...
Uzgodnione usytuowanie sieci uzbrojenia terenu podlega geodezyjnej inwentaryzacji powykonawczej przez jednostki uprawnione do wykonywania prac geodezyjnych. W razie niezgodności usytuowania uzbrojenia terenu z uzgodnionym projektem inwestor zobowiązany jest przedłożyć mapę z wynikami pomiarów powykonawczych organowi administracji architektoniczno - budowlanej. Uzgodnienie usytuowania projektowanych sieci uzbrojenia terenu ważne przez okres 3 lat od dnia wydania opinii w sprawie usytuowania projektowanych sieci uzbrojenia terenu.
GN-Z.6630.2. 368.2014
30 MAJ 2014
Z up. STAROSTY ŁAŃCUCKIEGO
Andrzej MACHARZAK
Inspektor